


V4:30


REV | ÄNDRINGSANMÄRKN | ÅTGÄRD | ANMÄRKNINGAR

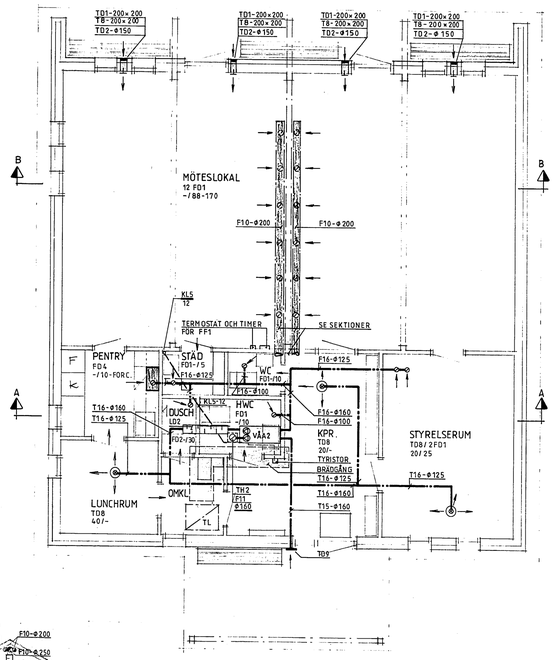

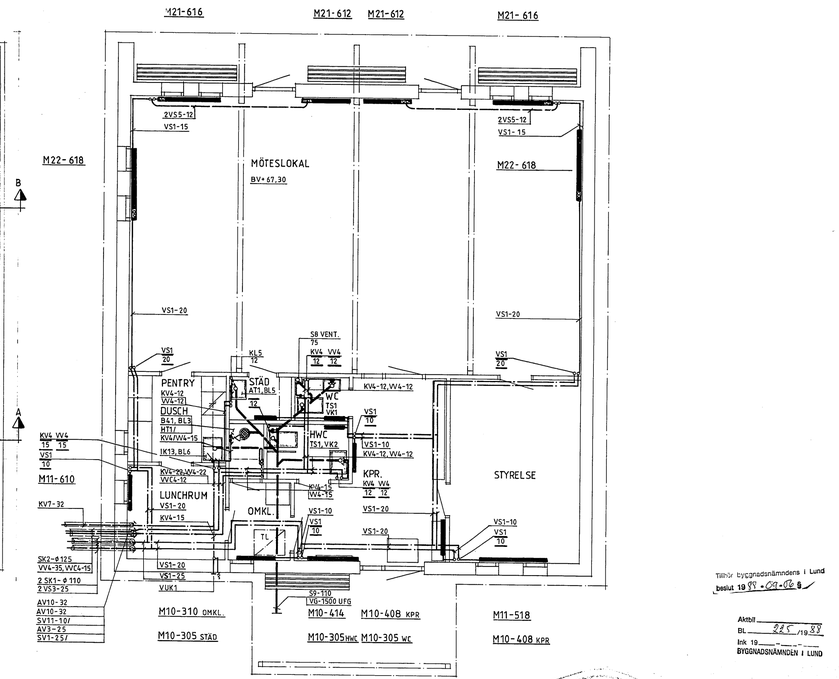

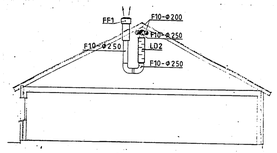

SEKTION A-A
1:100

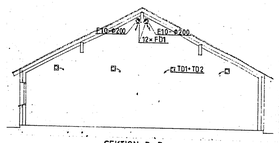

SEKTION B-B
1:100

ANVISNINGAR

FÖRINSTALLNINGSVÄRDEN PÅ RADIATORER OCH STRYPVENTILER ÄR ANGIVNA I Kv-VÄRDE.
FÖRDELARE VID RADIATORER FABR. EPECON TYP 4-VÄGS KOPPEL.
VID KULVERTANSLUTNINGAR ANVÄNDS INFÖRINGSBÖJAR.
LUFTFLÖDEN ÄR ANGIVNA I LITER/SEKUND.

RITNINGSBETECKNINGAR

VÄRME

VS1 VÄRMELEDNING, SEKUNDÄR HANDELSRÖR SMS 1786 ELLER 1886 ALT. SMS 326
VS3 VÄRMELEDNING, SEKUNDÄR STÅLRÖR
VS5 VÄRMELEDNING, MED DUBBLA KOPPARRÖR MED ISOLERING TWIN-TUBE
AV3 AVSTÄNGNINGSVENTIL MED AVTAPPNINGSDON
SV1 STRYPVENTIL GRINDAD TYP STA-D ELLER QVENTROP QB6
SK1 SEKUNDÄRKULVERT VÄRME FABR. STJÄRNRÖR STÅL MED PLUS-ISOLERING

VENTILATION


F10 FRÅNLUFTSKANAL AV VÄRMFÖRZINKAD STÅLPLÅT, OISOLERAD
F11 FRÅNLUFTSKANAL AV VÄRMFÖRZINKAD STÅLPLÅT, UTV. ISOLERAD A15 + DIFFSPKRR
F16 FRÅNLUFTSKANAL AV VÄRMFÖRZINKAD STÅLPLÅT, UTV. VÄRMEISOLERAD 60MM
T8 TILLUFTSKANAL AV VÄRMFÖRZINKAD STÅLPLÅT, INV. KONDENSISOLERAD 30 MM
T15 TILLUFTSKANAL AV VÄRMFÖRZINKAD STÅLPLÅT, UTV. ISOLERAD 30 MM
T16 TILLUFTSKANAL AV VÄRMFÖRZINKAD STÅLPLÅT, UTV. VÄRMEISOLERAD 60 MM
FD1 KONTROLLVENTIL ANSL. Ø 100
FD2 KONTROLLVENTIL ANSL. Ø 125
FD4 SPISKAPA BREDD 600 MM
TD1 TILLUFTSDON, INTÄGGSGALLER FXRG SVART
TD2 TILLUFTSDON, TALLRIKSVENTIL AV METALL MED RAM
TD8 TILLUFTSDON, TAKDON MED 3-VÄGS SPRIDNING
TD9 YTTERVÄGGSGALLER MED ANSLUTNINGSLÅDA OCH RUND STOS FXRG SVART
LD2 LJUDDÄMPARE, LJUDFÄLLA
FF1 FRÅNLUFTSFLÄKT MED TAKSTOS FXRG SVART
TH2 TAKHUV MED ÖVER- OCH UNDERBESLAG FXRG SVART
VÅK2 VÄRMEÅTERVINNINGSAGGREGAT, TYPDOKXNT
KL5 KONDENSLEDNING, KOPPARRÖR PLUS PRISOL

SANITET

KV4 KALLVATTENLEDNING KOPPARRÖR SMS 1890 SERIE 2
KV7 KALLVATTENLEDNING PLASTRÖR PEH PN 10
VV4 VARMVATTENLEDNING KOPPARRÖR SMS 1890 SERIE 2
VVC4 CIRKULATIONSLEDNING KOPPARRÖR SMS 1890 SERIE 2
SB SPILLVATTENLEDNING PLASTRÖR PVC-HT
S9 SPILLVATTENLEDNING TYP MARKAVLOPPSRÖR AV PVC KLASS T
SK2 SEKUNDÄRKULVERT, VV/VVC FABR. STJÄRNRÖR MED DUBBLA KOPPARRÖR OCH PLUS-ISOLERING
AV10 AVSTÄNGNINGSVENTIL, KULVENTIL
SV11 STRYPVENTIL VVC, STA-D ELLER QVENTROP QB6
IK13 INKOPPLING AV TRINETTBANK TILL VATTEN OCH AVLOPP
B41 GOLVBRUNN AV PLAST FÖR PLASTMATTA
BL3 DUSCHBLANDARE MED DUSCHGARNITUR OCH STÅNG
BL5 TVÄGREPPS VÄGGBLANDARE FÖR AVLOPPSTRATT
BL6 ETTGREPPS DISKBÄNKSBLANDARE UTAN EXTRA VATTENUTTAG
AT1 UTSLAGSBACK AV ROSTFRI STÅLPLÅT MED STÄNKBLECK
TS1 TVÄTTSTÅLL MED BLANDARE, VATTENLÅS OCH GOLVHUV
VK1 VATTENKLOSETT MED GOLVHUV
VK2 VATTENKLOSETT MED GOLVHUV OCH FORMHÖJD SKÅL
VUK1 VÄGGVATTENUTKASTARE MED BACKVENTILSFUNKTION
HT1 HANDDUKSTORK MED REGLER- OCH RETURVENTIL 75 M

Tillhör byggnadsnämndens i Lund beslut 19 97 -03- 06

Aktbil
BL 225 /19 89
Ink 19
BYGGNADSNÄMNDEN I LUND

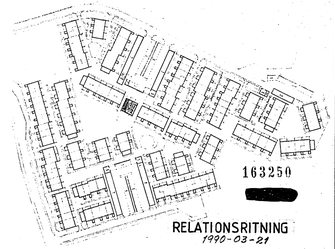

163250

RELATIONSRITNING
1990-03-21

Riksbyggen
KONSULT
REGION SYD
Box 226, 201 22 MALMÖ 040-32 33 00

MALMÖ 3668-0456
Ritad av: Kontrollerad av: Godkänd av:
M.Oldstrand IM.OMR.BL.OM

LUND HUS K1
LINERO 1:9 M FL.) Valdemar I
LUNDS KOOPERATIVA HYRESRÄTTSFÖR.

PLANER
VVS-INSTALLATIONER SKALA 1:50

ARBETSNUMMER 324410 | ETAPP | RITNINGSNUMMER V4:30 | REV.

274 SP KNG 61130X 549