


V4:27

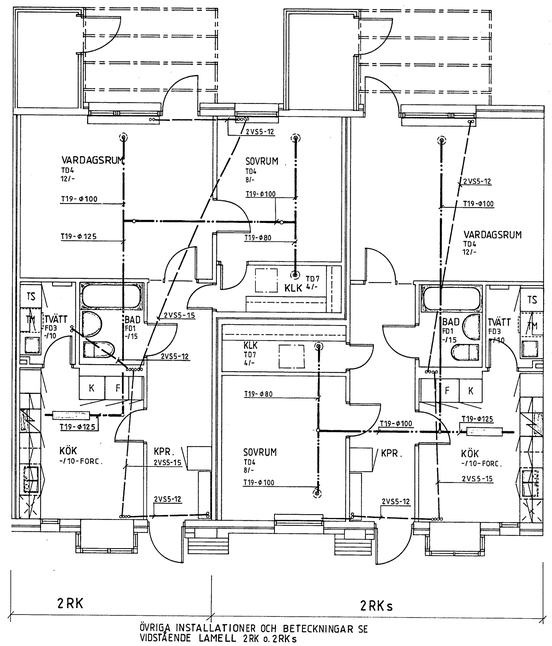


ÖVRIGA INSTALLATIONER OCH BETECKNINGAR SE VIDSTÅENDE LAMELL 2RK o. 2RKs

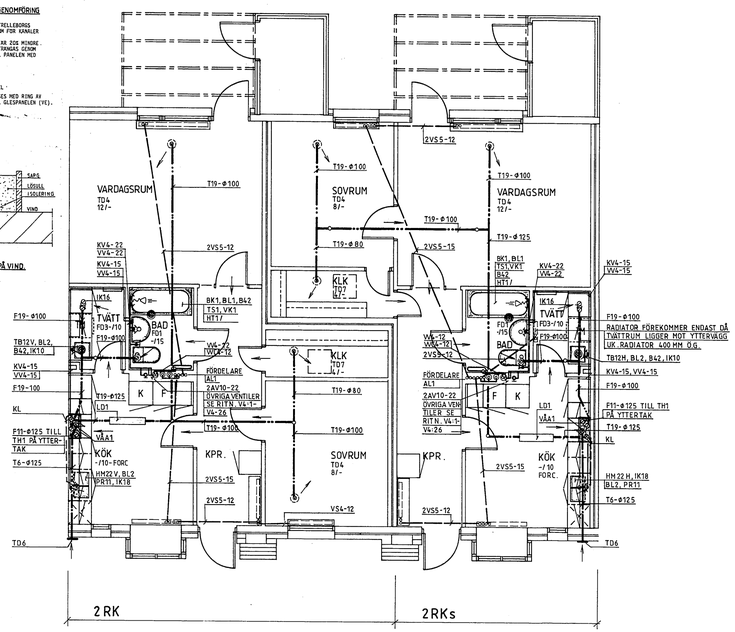

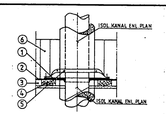

PRINCIPDETALJ FÖR KANALGENOMFÖRING

1. 2 MM GUMMIDUK AV EPDM (TRELLEBORGS GUMMIFABRIK) 340 x 340 MM FÖR KANALER Ø Ø 200 MM
   DUKEN MANSAS UNDER SOM DE ÖVRE MYCKET. AV DUKEN, SOM SKALL TRÄNGAS GENOM HÅLET, DUKEN FÄSTES TILL PANELEN MED HÄFTKLAMMER. INGÅR VE.
2. PLASTFOLIE
3. GLESPANEL C/C 300 MM
4. KONTLING MELLAN GLESPANEL.
5. BRANDISOLERAD KANAL FÖRSES MED RING AV BANDSTÅL SOM FÄSTES TILL GLESPANELEN (VE).
6. BYGGISOLERING

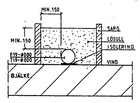

DETALJ
SARG KRING KANAL PÅ VIND.

ANVISNINGAR

LUFTFLÖDEN AV ANGIVNA I LITER/SEKUND.
VENTILATIONSKANALER UTFÖRES I INTIMITSKLASS B.
ISOLERING AV VENTILATIONSKANALER MED LÖSULL PÅ VINDSPLAN INGÅR I BYGG.
SARG UPPFÖRGES KRING KANALER SOM LIGGER TVÄRS BJÄLKAR INGÅR I BYGG.
INKLÄDNAD AV KANALER I TRYCKLUFT INGÅR I BYGG.
FÖRDELARE I INSTALLATIONSRING FABR. GEG TYP JA.
FÖRDELARE VID RADIATORER FABR. EFCON TYP K-VACKSKÖPPEL.

RITNINGSBETECKNINGAR

RÖRDEL

VS4	VÄRMELEDNING KOPPARRÖR SMS 1890 SERIE 2
VS5	VÄRMELEDNING KOPPARRÖR MED ISOLERING TWIN-TUBE
VS9	VÄRMELEDNING KOPPARRÖR I GOLVVÄRME
AV3	AVSTÄNGNINGSVENTIL MED ANTITERMOSON
SV1	STRÖMVENTIL GIMSAD TYP STA-C ELLER DVENTROP QB6
SC3	VÄRMEKULVERT MED KOPPARRÖR STJÄRNRÖR-FLEXRÖR PLUS
AL1	AVLUFTARE

VENTILATION


F10	FRÅNLUFTSKANAL AV VÄRMFÖRZINKAD STÅLPLÅT, OISOLERAD
T12	TILLUFTSKANAL AV VÄRMFÖRZINKAD STÅLPLÅT, OISOLERAD
F11	FRÅNLUFTSKANAL AV VÄRMFÖRZINKAD STÅLPLÅT, UTV. ISOLERAD Ø15
F19	FRÅNLUFTSKANAL AV VÄRMFÖRZINKAD STÅLPLÅT, ISOLERAD MED LÖSULL
T19	TILLUFTSKANAL AV VÄRMFÖRZINKAD STÅLPLÅT, ISOLERAD MED LÖSULL
T6	TILLUFTSKANAL AV VÄRMFÖRZINKAD STÅLPLÅT, UTV. ISOLERAD 25 MM MED FOKTSPARR
F6	FRÅNLUFTSKANAL
FD1	KONTROLLVENTIL MED DRAGREGLERUTT
TD4	TAKDON MED SMÖTSRING
TD5	TILLUFTSDON UNDER RADIATOR
TD6	YTTERVÄGGSGALLER MED RUND STOS, FXNG SVART
TD7	TILLUFTSDON FÖR DIN LUFTMÄNGDER
TH1	TAKHUV MED DVEN-DCK UNDERSLAG, FXNG SVART
TH2	TAKHUV MED DVEN-DCK
IK16	INKOPPLING AV TÖRKSKÅP MED DRAVARVSRÖTT TILL VENTILSTIONSSYSTEM
KL	KONDENSLEDNING MED TÖMRÖR INLAGT I VRÅG
VA1	VÄRMEVÄTERVINTNINGSAGGAT FÄBR. BAHCO TYFGODKANT
R	RENSANORDNING I BRANDKLASS A15

SANITET


KV4	KALLVATTENLEDNING KOPPARRÖR SMS 1890 SERIE 2
KV2	KALLVATTENLEDNING PLASTRÖR PEX
VV4	VARMVATTENLEDNING KOPPARRÖR SMS 1890 SERIE 2
VV3	VARMVATTENLEDNING KOPPARRÖR I GOLVVÄRT
VVC4	CIRKULATIONSLEDNING KOPPARRÖR SMS 1890 SERIE 2
VVC3	CIRKULATIONSLEDNING KOPPARRÖR I GOLVVÄRT
SK4	KULVERT TAPPVATTEN KOPPARRÖR , STJÄRNRÖR-FLEXRÖR PLUS
SV11	STRÖMVENTIL VÄRMEKRETS KULVERTVÄL
SV13	STRÖMVENTIL VVC
BL1	BADKARSBLANDARE MED DUSCHANORDNING
BL2	ETTGREPPS DISKBORDSBLANDARE MED EXTRA AVSTÄNGARRT VATTENUTTAG
BL3	DUSCHBLANDARE MED DUSCHANORDNING OCH STANG
BK1	BADKAR MED FRONT
BK2	BADKAR MED FRONT OCH GRILL
BK3	BADKAR MED FRONT OCH GRILL, TERSTILLOP
BA2	GOLVBRUNN AV PLAST MED SOTTNICKLOPP
IK10	INKOPPLING AV TVÄTTMASKIN TILL VATTEN OCH AVLOPP
IK18	INKOPPLING AV DISKBORDSKLIPP TILL DISKBRÄNSVATTENLÄS
HM22	DISKBRÄNSBERGLAS MED VATTENLÄS FÖRSETT MED DUBBLA DISKHÄSKSVÄNSLUTNINGAR
HT1	HANDDUKSTORK MED REGLERINGSVENTIL OCH RETURVENTIL EFFEKT 75W
HT2	HANDDUKSTORK MED REGLERINGSVENTIL OCH RETURVENTIL EFFEKT 60W
PE11	PROPPNING AV ESTRA VV-UTTAG PÅ DISKBRÄNSBLANDARE FÖR FRAMTIDA DISKMASKIN
TB1	TOMRÖR AV PLAST DIM. 56/51 MM
TS1	TVÄTTSTALL MED ETTGREPPSBLANDARE , VATTENLÄS OCH GOLVHUV
VK1	VATTENKLOSETT MED GOLVHUV
SL	SLITSLUCKA INGÅR I BYGG.

DIMENSIONER PÅ KOPPLINGSLEDNINGAR


ENHET	KV4	VV4	VVC4
BADKARSBLANDARE	15	15	--
TVÄTTSTÅLSBLANDARE	12	12	--
DUSCHBLANDARE	15	15	--
TVÄTTMASKIN	15	15	--
DISKBÄNKSBLANDARE	15	15	--
DISKMASKINSANSLUTNING	--	15	--
TVÄTTMASKINSANSLUTNING	15	--	--
TVÄTTBÄNKSBLANDARE	15	15	--
HANDDUKSTORK	--	12	12

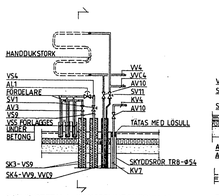

PRINCIPDETALJ AV KOPPLINGSUTRYMME

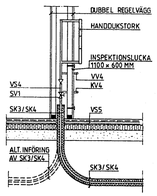

SEKTION KOPPLINGSUTRYMME

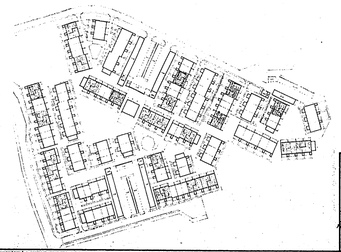

163247

Tillhör byggnadsnämnderna i Lund
beslut 19 89-04-06 §

Aktbil 225 1989
Bl.
Ink 19
BYGGNADSNÄMNDEN I LUND

RELATIONSRITNING
1990-03-21

Riksbyggen KONSULT
Box 226, 201 22 MALMÖ 040-32 33 00

Ritad	Kontr.	Uppdr.	Skala
Waldemar Sundgren			
Malmö 89-04-15			

LUND TYP 2RK
(LINERO 1:9 M FL.) Valdemar | 2RKs
LUNDS KOOPERATIVA HYRESRÄTTSFÖRENING

PLANER
VVS-INSTALLATIONER SKALA 1:50

Handl.nr	Utg.	Ändr.	Ritn.nr
324410			V4:27

274 SP KNG 61130X 549