
V4:29

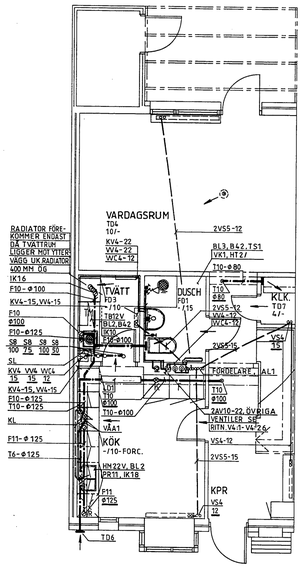

4RK
PLAN 1

PLAN 2

4 RK s
PLAN 1
ÖVRIGA DIMENSIONER OCH BETECKNINGAR SE 4RK.

PLAN 2

AVISSKINGAR

LUFTFLÖDEN AV ANGIVNA I LITER/SEKUND.
TILLUFTSKANALER UTFÖRDS I TätheTSklass B.
FRÅNLUFTSKANALER UTFÖRDS I TätheTSklass C.
ISOLERING AV VENTILATIONSKANALER MED LÖSULL FÖR VINDSPLAN INGÅR I BYGG.
SAMT UPPFÖRANDE AV INSTICKSLUCKOR FÖR ISOLERING AV KANALER INGÅR I BYGG.
INKLÄDNAD AV KANALER I TRAVERSLÄR INGÅR I BYGG.
FÖRDELARE I INSTALLATIONSVÄGG FABR. GMC TYP JA.
FÖRDELARE MED INDIVIDUELL FABR. EFECON TYP 4-GRÖSKOPPEL.

RITNINGSBETECKNINGAR

SYMBOL	
VS4	VÄRMELEDNING KOPPARRÖR SMS 1890 SERIE 2
VS5	VÄRMELEDNING MED DUBBLA KOPPARRÖR MED ISOLERING TWIN-TUBE
VS9	VÄRMELEDNING KOPPARRÖR I KULVERT
AV3	AVSTÄNGNINGSVENTIL MED AVTAPPNINGSDON
SV1	STRYPVENTIL GINGRAD TYP STA-S ELLER OVENTROP GDS
SV3	STRYPVENTILSVERT MED KOPPARRÖR STJÄRNMÖN-FLEXRÖR PLUS
ALT	AVLUFTARE

VENTILATION

F10	FRÅNLUFTSKANAL AV RÄNDFÖRZINKAD STÅLPLÅT, OISOLERAD
T10	TILLUFTSKANAL AV RÄNDFÖRZINKAD STÅLPLÅT, OISOLERAD
F11	FRÅNLUFTSKANAL AV VÄNDFÖRZINKAD STÅLPLÅT, UTV. ISOLERAD AIS
T11	TILLUFTSKANAL AV RÄNDFÖRZINKAD STÅLPLÅT, ISOLERAD MED LÖSULL
T10	TILLUFTSKANAL AV RÄNDFÖRZINKAD STÅLPLÅT, ISOLERAD MED LÖSULL
TE	TILLUFTSKANAL AV RÄNDFÖRZINKAD STÅLPLÅT, ISOLERAD 25 MM MED FIXTSPARR
FD3	KONTROLLVENTIL
FD3	KONTROLLVENTIL MED DIAGHÄBROTT
TD6	TAKDON MED SMUTSFÅNG
TD5	TILLUFTSDON UNDER RADIATOR
TD4	TILLUFTSDON I VARDAGSRUM STOL FÄRG SVART
TD7	TILLUFTSDON FÖR SKA LUFTMÄNGDER
TH1	TAKHUV MED INSEK-OCH UNDERBESLAG, FÄRG SVART
LG1	LJUDDÄMPARE, LAGERFALLA
IK16	INKOPPLING AV TORKSKÅP MED DRAGAVBROTT TILL VENTILSTIONSSYSTEM
VL	KONDENSLEDNING MED TOMMER INLAGT I VRÅG
VAA1	VÄRMEATERVINNINGSAGGREGAT FABR. BAHCO TYPGODKANT
R	RENSARMÖNSTRING I BRANDKLASS A15

SANITET

KV4	KALLVATTENLEDNING KOPPARRÖR SMS 1890 SERIE 2
KV7	KALLVATTENLEDNING PLASTRÖR PEM
VV4	VARMVATTENLEDNING KOPPARRÖR SMS 1890 SERIE 2
VV9	VARMVATTENLEDNING KOPPARRÖR I KULVERT
VVC4	CIRKULATIONSLEDNING KOPPARRÖR SMS 1890 SERIE 2
VVC9	CIRKULATIONSLEDNING KOPPARRÖR I KULVERT
SK4	KULVERT KOPPARRÖR MED STJÄRNMÖN-FLEXRÖR PLUS
AV10	AVSTÄNGNINGSVENTIL KULVENTIL
SV33	STRYPVENTIL VVC
BL1	BADKARSBLANDARE MED DUSCHANORDNING
BL2	ETTGREPPS DISKBÄNKSBLANDARE MED EXTRA AVSTÄNGBART HÄTTEUNTAG
BL3	ETTGREPPS DISKBÄNKSBLANDARE MED DUSCHANORDNING OCH STANG
B41	BADKAR MED FRONT OCH GAVEL
BK2	BADKAR MED FRONT OCH GAVEL
B41	GOLVBRUNN AV PLAST MED SIDOUTLOPP
B42	GOLVBRUNN AV PLAST MED BOTTENUTLOPP
IA10	INKOPPLING AV TVÄTTMASKIN TILL VATTEN OCH AVLOPP
IK18	INKOPPLING AV KONDENSAVLOPP TILL DISKBÄNKSVATTENLAS

HM22	DISKBÄNKSBESLAG MED VATTENLÄS FÖRSETT MED DUBBLA DISKMASKINSANSLUTNINGAR
HT1	HANDDUKSTORK MED REGLERINSVENTIL OCH RETURVENTIL EFFEKT 75W
HT2	HANDDUKSTORK MED REGLERINSVENTIL OCH RETURVENTIL EFFEKT 60W
PR13	PROPPENING AV EXTRA VV-UTTAG FÖ DISKBÄNKSBLANDARE FÖR FRAMTIDA DISKMASKIN
TB3	TOMTOALETT AV PLAST DIM. 56/33 MM
TB8	TOMTOALETT MED SKÅLBLANDARE , VATTENLÄS OCH GOLVHOV
VK1	VATTENLÄS MED GOLVHOV
SL	SLITSLUCKA INGÅR I BYGG.


DIMENSIONER FÖ KOPPLINGSLEDNINGAR

ENHET	KV4	VV4	VVC4
BADKARSBLANDARE	15	15	--
TVÄTTSTÄLLSBLANDARE	12	12	--
DUSCHBLANDARE	15	15	--
WC-STOL	12	--	--
DISKBÄNKSBLANDARE	15	15	--
DISKMASKINSANSLUTNING	--	15	--
DISKBÄNKSBLANDARE/DISKMASKINSANSLUTNING	15	15	--
TVÄTTMASKINSBLANDARE	15	15	--
HANDDUKSTORK	--	12	12


PRINCIPDETALJ FÖR KANALGENOMFÖRING


1. 2 MM GUMMIDUK AV EPDM (TRELLEBORGS GUMTÄTNING) 340 x 340 MM FÖR KANALER ø Ø 200 ELLER MINDRE. DUKEN STANSAS HÅL SOM ÄR 20% MINDRE ÄN DEN KANAL SOM SKALL TRÄDAS GENOM HÅLET. DUKEN FÄSTES TILL PANELEN MED HÄFTKLAMMER. INGÅR VE.
2. PLASTFOLIE
3. GLESPANEL C/C 300 MM
4. KORTLING MELLAN GLESPANEL
5. BRANDISOLERAD KANAL FÖRSES MED RING AV BANDSTÅL SOM FÄSTES TILL GLESPANELEN (VE).
6. BYGGISOLERING

PRINCIPDETALJ AV KOPPLINGSUTRYMME

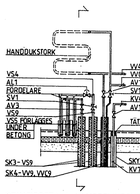

SEKTION KOPPLINGSUTRYMME

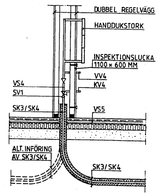

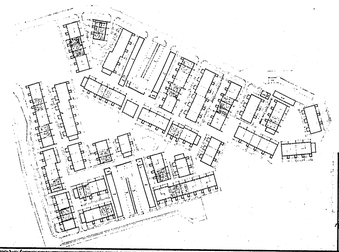

Tillhör byggnadsnämndens i Lund beslut 19 97-05-06 § Aktbil BL 225/1998 Ink 19 BYGGNADSNÄMNDEN I LUND

RELATIONSRITNING
163249 5990-03-21

Riksbyggen KONSULT Box 226, 201 22 MALMÖ 040-32 33 00	LUND Valdemar \ TYP 4RK (LINERO 1:9 M FL) 4RKs LUNDS KOOPERATIVA HYRESRÄTTSFÖRENING
RITAD AV Ulf Svensson GRANSKAD AV MALMÖ 1988-06-15	PLANER VS-INSTALLATIONER
BESTÄLLNING 324410	CHIP STANDARD V4:29

RSU40

274 SP KNG 61130X 549