


V4:28

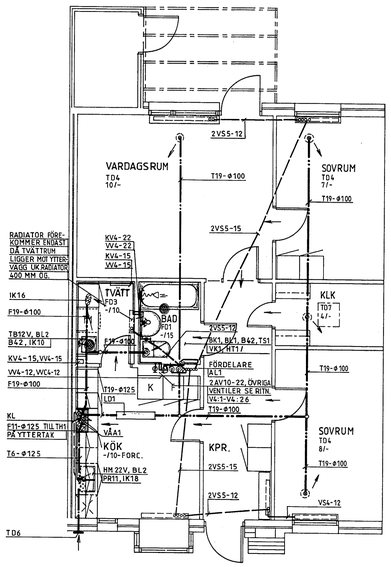

3 RK

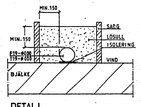


DETALJ
SÄRG KRING KANAL PÅ VIND.

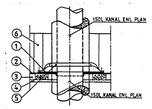


PRINCIPDETALJ FÖR KANALGENOMFÖRING


1. 2 MM GUMMIDUK AV EPDM (TÄTELLERORGS GUMMITABELL) 340 x 340 MM FÖR KANALER ø≤ 300 MM
   I DUKEN SKINNSAS HÅL SOM ÄR 200 MINDRE I VARJE RIKTNING SOM SKALL TÄNGAS GENOM HÅLET. DUKEN FÄSTES TILL PANELEN MED HÄFTKLAMMER. INGÅR VE.
2. PLASTFOLIE
3. GLESPANEL C/C 300 MM
4. KÖPLING MELLAN GLESPANEL
5. BRANDISOLERAD KANAL FÖRSES MED RING AV BANDSTÅL SOM FÄSTES TILL GLESPANELEN (VE).
6. BYGGISOLERING

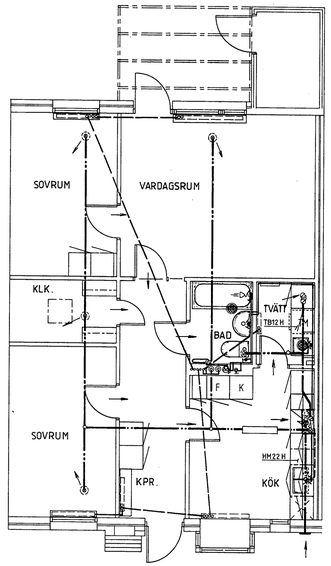

3 RK s
ÖVRIGA DIMENSIONER OCH BETECKNINGAR SE 3 RK.

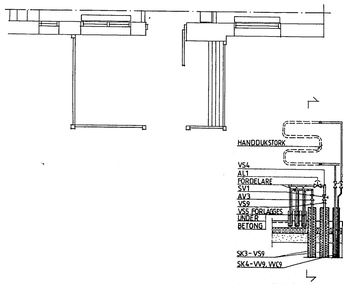

PRINCIPDETALJ AV KOPPLINGSUTRYMME

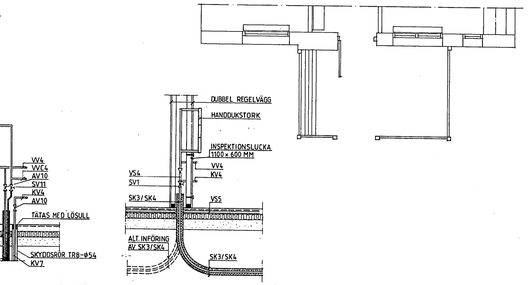

SEKTION KOPPLINGSUTRYMME

ANVISNINGAR

LUFTFLÖDEN Ø ANGIVNA I LITER/SEKUND.
VENTILATIONSKANALER UTFÖRES I TÄTHETSKLASS B.
ISOLERING AV VENTILATIONSKANALER MED LÖSULL PÅ VINDSPLAN INGÅR I BYGG.
SÄRG UPPFÖRGES KRING KANALER SOM LIGGER TVÄRS BJÄLKAR INGÅR I BYGG.
INKLÄDNAD AV KANALER I TAKVINKLAR INGÅR I BYGG.
FÖRDELARE I INSTALLATIONSVÄGG FABR. GBG TYP JA.
FÖRDELARE VID RADIATORER FABR. EPECON TYP 4-VÄGSKOPPEL.

RITNINGSBETECKNINGAR

VÄRME

VS4	VÄRMELEDNING KOPPARRÖR SMS 1890 SERIE 2
VS5	VÄRMELEDNING MED DUBBLA KOPPARRÖR MED ISOLERING TWIN-TUBE
VS9	VÄRMELEDNING KOPPARRÖR I KULVERT
AV3	AVSTÄNGNINGSVENTIL MED AVTAPPNINGSDON
SV1	STRYPVENTIL GÄNGAD TYP STA-D ELLER OVENTROP GBG
SK3	VÄRMEKULVERT MED KOPPARRÖR STJÄRNROR-FLEXRÖR PLUS
AL1	AVLUFTARE

VENTILATION


F10	FRÅNLUFTSKANAL AV VÄRMFÖRZINKAD STÅLPLÅT, OISOLERAD
T10	TILLUFTSKANAL AV VÄRMFÖRZINKAD STÅLPLÅT, OISOLERAD
F11	FRÅNLUFTSKANAL AV VÄRMFÖRZINKAD STÅLPLÅT, UTV. ISOLERAD A15
F19	FRÅNLUFTSKANAL AV VÄRMFÖRZINKAD STÅLPLÅT, ISOLERAD MED LÖSULL
T19	TILLUFTSKANAL AV VÄRMFÖRZINKAD STÅLPLÅT, ISOLERAD MED LÖSULL
T6	TILLUFTSKANAL AV VÄRMFÖRZINKAD STÅLPLÅT, UTV. ISOLERAD 25 MM MED FUKTSPÄRR
FD1	KONTROLLVENTIL
FD3	KONTROLLVENTIL MED DRAGAVBROTT
TD4	TAKDON MED SNUTSKRING
TD5	TILLUFTSDON UNDER RADIATOR
TD6	YTTERVÄGGSGALLER MED RUND STOS, FÄRG SVART
TD7	TILLUFTSDON FÖR SNÅ LUFTMÖNGDER
TH1	TAKHUV MED ÖVER-OCH UNDERBESLAG, FÄRG SVART
LD1	LJUDDÄMPARE, LJUDFÄLLA
IK16	INKOPPLING AV TORKSKÅP MED DRAGAVBROTT TILL VENTILSTIONSSYSTEM
KL	KONDENSLEDNING MED TOMRÖR INLAGT I VKGG
VAA1	VÄRMEÅTERVINNINGSAGGREGAT FABR. BAHCO TYPGODKÄNT
R	RENSANORDNING I BRANDKLASS A15

SANITET

KV4	KALLVATTENLEDNING KOPPARRÖR SMS 1890 SERIE 2
KV7	KALLVATTENLEDNING PLASTRÖR PEM
VV4	VÄRMVATTENLEDNING KOPPARRÖR SMS 1890 SERIE 2
VV9	VÄRMVATTENLEDNING KOPPARRÖR I KULVERT
VVC4	CIRKULATIONSLEDNING KOPPARRÖR SMS 1890 SERIE 2
VVC9	CIRKULATIONSLEDNING KOPPARRÖR I KULVERT
SK4	KULVERT TAPPVATTEN KOPPARRÖR , STJÄRNKOR-FLEXRÖR PLUS
AV10	AVSTÄNGNINGSVENTIL KULVENTIL
SV11	STRYPVENTIL VVC
BL1	BADKARSBLANDARE MED DUSCHANORDNING
BL2	ETTGREPPS DISKLADDSBLANDARE MED EXTRA AVSTÄNGBART VATTENUTTAG
BL3	DUSCHBLANDARE MED DUSCHANORDNING OCH STÄNG
BK1	BADKAR MED FRONT
BK2	BADKAR MED FRONT OCH GAVEL
B41	GOLVBRUNN AV PLAST MED SIDOUTLOPP
B42	GOLVBRUNN AV PLAST MED BOTTENUTLOPP
IK10	INKOPPLING AV TVÄTTMASKIN TILL VATTEN OCH AVLOPP
IK18	INKOPPLING AV KONDENSÅVLOPPP TILL DISKBÄNKSVATTENLÅS
HM22	DISKBÄNKSBESLAG MED VATTENLÅS FÖRSETT MED DUBBLA DISKMASKINSÄNSLUTNINGAR
HT1	HANDDUKSTORK MED REGLERINGSVENTIL OCH RETURVENTIL EFFEKT 75W
HT2	HANDDUKSTORK MED REGLERINGSVENTIL OCH RETURVENTIL EFFEKT 60W
PR11	PROPPNING AV EXTRA VV-UTTAG PÅ DISKBÄNKSBLANDARE FÖR FRAMTIDA DISKMASKIN
TRB	TOMRÖR AV PLAST DIM. 54/51 MM
TS1	TVÄTTSTALL MED ETTGREPPSBLANDARE , VATTENLÅS OCH GOLVHUV
VK1	VATTENLÅSETT MED GOLVHUV
SL	SLITSLUCKA INGÅR I BYGG.

DIMENSIONER PÅ KOPPLINGSLEDNINGAR

ENHET	KV4	VV4	VVC4
BADKARSBLANDARE	15	15	--
TVÄTTSTÄLLSBLANDARE	12	12	--
DUSCHBLANDARE	15	15	--
WC-STOL	12	--	--
DISKBÄNKSBLANDARE	15	15	--
DISKMASKINSANSLUTNING	--	15	--
TVÄTTMASKINSANSLUTNING	15	--	--
TVÄTTBÄNKSBLANDARE	15	15	--
HANDDUKSTORK	--	12	12

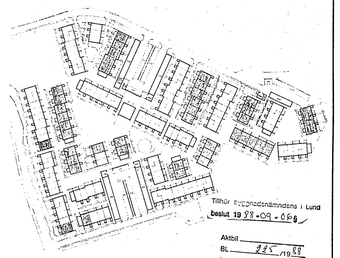

Aktbil 285 1988
Ritn 19
BYGGNADSNÄMNDEN I LUND

RELATIONSRITNING
1990-03-21

163248

Riksbyggen KONSULT
Box 226, 201 22 MALMÖ 040-323300
Projektledare/Ansvarig HANDGREN
MALMÖ 1988-04-15

LUND (LINERO 1:9 M FL) Valdemar I
TYP 3RK
3RKs
LUNDS KOOPERATIVA HYRESRÄTTSFÖRENING

PLANER
VVS-INSTALLATIONER

SKALA 1:50

32 4410

V4:28

274 SP KNG 61130X 549