


RITNINGSNUMMER V4:31

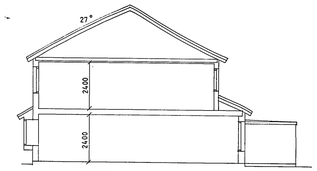


SEKTION 4RK
1:100

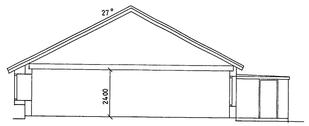


SEKTION 2RK o. 3RK
1:100

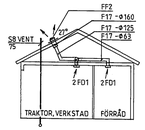


SEKTION, TRAKTOR, VERKSTAD
1:100

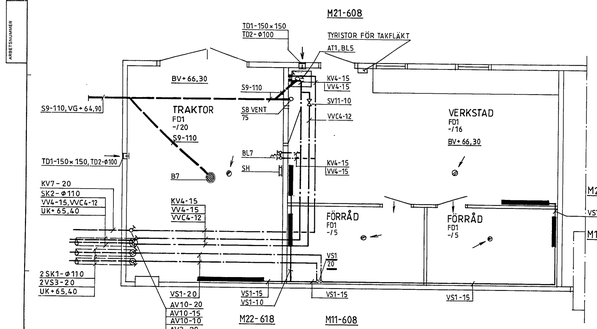


PLAN, TRAKTOR, VERKSTAD, FRD
1:50

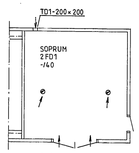


SOPRUM
G2, G4, G5, F1
1:100

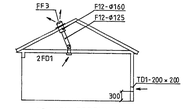

SEKTION SOPRUM
1:100

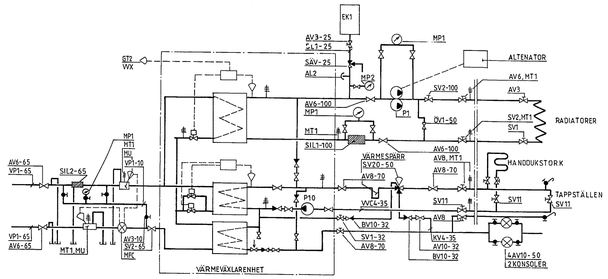

KOPPLINGSSCHEMA

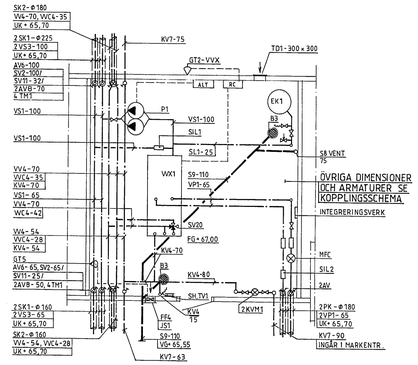

UNDERCENTRAL
1:50

ANVISNINGAR

FÖRINSTALLNINGSVÄRDEN PÅ RADIATORER OCH STRYPVENTILER ÄR ANGIVNA I Kv-VÄRDE.
VID KULVERTANSLUTNINGAR ANVÄNDS INFÖRINGSBOJAR:
LUFTFLÖDEN ÄR ANGIVNA I LITER/SEKUND.
VENTILATIONSKANALER UTFÖRES I TÄTHETSKLASS B.
ENTREPRENADGRÄNS MARK-VS FÖR SPILLVATTENLEDNINGAR ÄR 1.0 M UTANFÖR HUSLIV.
PRIMÄRKULVERTAR FRÅN INKOPPLINGSPUNKT TILL UNDERCENTRAL INGÅR I VS-ENTREPRENADEN.
KALLVATTENSERVIS INDRAGES TILL UNDERCENTRAL AV MARKENTREPRENÖREN.

RITNINGSBETECKNINGAR

VÄRME

PK	PRIMÄRKULVERT, FJÄRRVÄRME
SK1	SEKUNDÄRKULVERT, VÄRME
VP1	VÄRMELEDNING PRIMÄR, STÅLTUB I FJÄRRVÄRMEKVALITET
VS1	VÄRMELEDNING SEKUNDÄR, HANDELSRÖR SMS 1786 ELLER 1886 ALT SMS 326
VS3	VÄRMELEDNING SEKUNDÄR, STÅLRÖR
SL1	SÄKERHETSLEDNING, HANDELSRÖR SMS 1786 ELLER 1886 ALT SMS 326
AV3	AVSTÄNGNINGSVENTIL MED AVTAPPNINGSDON
AV6	AVSTÄNGNINGSVENTIL MED SVETSNIPPA OCH FÖRLÄNGD SPINDEL
SV1	STRYPVENTIL GÄNGAD, TYP STA-D ELLER ÖVENTROP GB6
SV2	STRYPVENTIL FLÄNSAD, TYP STA-F
SXV	SÄKERHETSVENTIL, DUROMATIC TYP G
ÖV1	ÖVERSTRÖMNINGSVENTIL, DANFOSS IVD-IVF
AL2	AVLUFTNINGSVENTIL, MANUELL
MFC	FLÖDESMÄTARCENTRAL, FJÄRRVÄRME
MP1	TRYCKMÄTARSÄTS, AJ 1812
MP2	TRYCKMÄTARE, DUROMATIC
MT1	TERMOMETER 0-120°C
MU	MÄTUTTAG
SIL1	SMUTSFILTER, AJ 4030
SIL2	SMUTSFILTER
EK1	EXPANSIONSKÄRL SLUTET SYSTEM
GT2	TEMPERATURGIVARE UTE
VVX1	VÄRMEVÄXLARENHET PREFAB
P1	CIRKULATIONSPUMP RADIATORSYSTEM
RC	REGLERCENTRAL
ALT	ALTERNATOR, AUTOMATISK TVILLINGPUMPSOMKOPPLARE

VENTILATION

F12	FRÅNLUFTSKANAL AV VÄRMFÖRZINKAD STÅLPLÅT, UTVÄNDIGT ISOLERAD A30
F17	FRÅNLUFTSKANAL AV VÄRMFÖRZINKAD STÅLPLÅT, UTV VÄRMEISOLERAD 50 MM
FD1	KONTROLLVENTIL ANSL. Ø 100
TD2	TILLUFTSDON, TALLRIKSVENTIL AV METALL MED RAM
TD1	TILLUFTSDON, INTAGGSGALLER, FÄRG SVART
FF2	FRÅNLUFTSFLÄKT, TAKFLÄKT MED GENOMFÖRINGSDON
FF3	FRÅNLUFTSFLÄKT, TAKFLÄKT MED GENOMFÖRINGSDON
FF4	FRÅNLUFTSFLÄKT, VÄGGFLÄKT
JS1	JALUSISPJÄLL
GT5	RUMSTERMOSTAT

SANITET

KV4	KALLVATTENLEDNING KOPPARRÖR SMS 1890 SERIE 2
KV7	KALLVATTENLEDNING PLASTRÖR PEH PN 10
VV4	VARMVATTENLEDNING KOPPARRÖR SMS 1890 SERIE 2
VVC4	VARMVATTENCIRKULATIONSLEDNING KOPPARRÖR SMS 1890 SERIE 2
SB	SPILLVATTENLEDNING PLASTRÖR PVC-HT
S9	SPILLVATTENLEDNING TYP MARKAVLOPPSRÖR AV PVC KLASS T
SK2	SEKUNDÄRKULVERT VV/VVC, FÄRR STJÄRNRÖR MED DUBBLA KOPPARRÖR OCH PLUS-ISOLERING
AV8	AVSTÄNGNINGSVENTIL MED LÖDKOPPLINGAR, KILSLIDVENTIL
AV10	AVSTÄNGNINGSVENTIL MED LÖDKOPPLINGAR, KULVENTIL
BV10	BACKVENTIL MED FJÄDERBELASTAD KRÅGLA
SV11	STRYPVENTIL VVC, STA-D ELLER ÖVENTROP GB6
SV20	TERMOSTATISK BLANDNINGSVENTIL, TA-MATIC 340D
B3	GOLVBRUNN AV GJUTJÄRN MED SIDOUTLOPP, DN 225x110
B7	GOLVBRUNN AV GJUTJÄRN MED SIDOUTLOPP OCH OLJESPÄRR
BL5	TVÄGREPPS VÄGGBLANDARE FÖR AVLOPPSTRATT
BL7	TVÄGREPPS VÄGGBLANDARE MED SLANGFÖRENING
TV1	TAPPVENTIL MED RATT FÖR KV OCH MED SLANGFÖRENING
AT1	AVLOPPSTRATT AV ROSTFRI STÅLPLÅT MED STANKBLECK
SH	SLANGHYLLA MED SLANG
P10	CIRKULATIONSPUMP FÖR VARMVATTEN
KVM1	VATTENMÄTARANORDNING SERVIS

Tillhör byggnadsnämndens i Lund beslut 19 93-09-06§

Aktbil. _____
BL 825/1988
Ink 19 ____-__-__
BYGGNADSNÄMNDEN I LUND

RELATIONSRITNING
1990-03-21

163251

Riksbyggen KONSULT
Box 226, 201 22 MALMÖ 040-32 33 00

RITAD AV	KONTROLLERAD AV	GODKÄND AV
MALMÖ 1988-04-15		

LUND
(LINERO 1:9 M.FL.) Valdemar I
LUNDS KOOPERATIVA HYRESRÄTTSFÖRENING
UNDERCENTRAL, KOPPLINGSSCHEMA
SOPRUM, VERKSTAD, SEKTIONER
VVS-INSTALLATIONER
SKALA 1:100, 1:50

ARBETSNUMMER	ETAPP	RITNINGSNUMMER	REV.
324410		V4:31	

FM 806-1

274 SP KNG 61130X 549